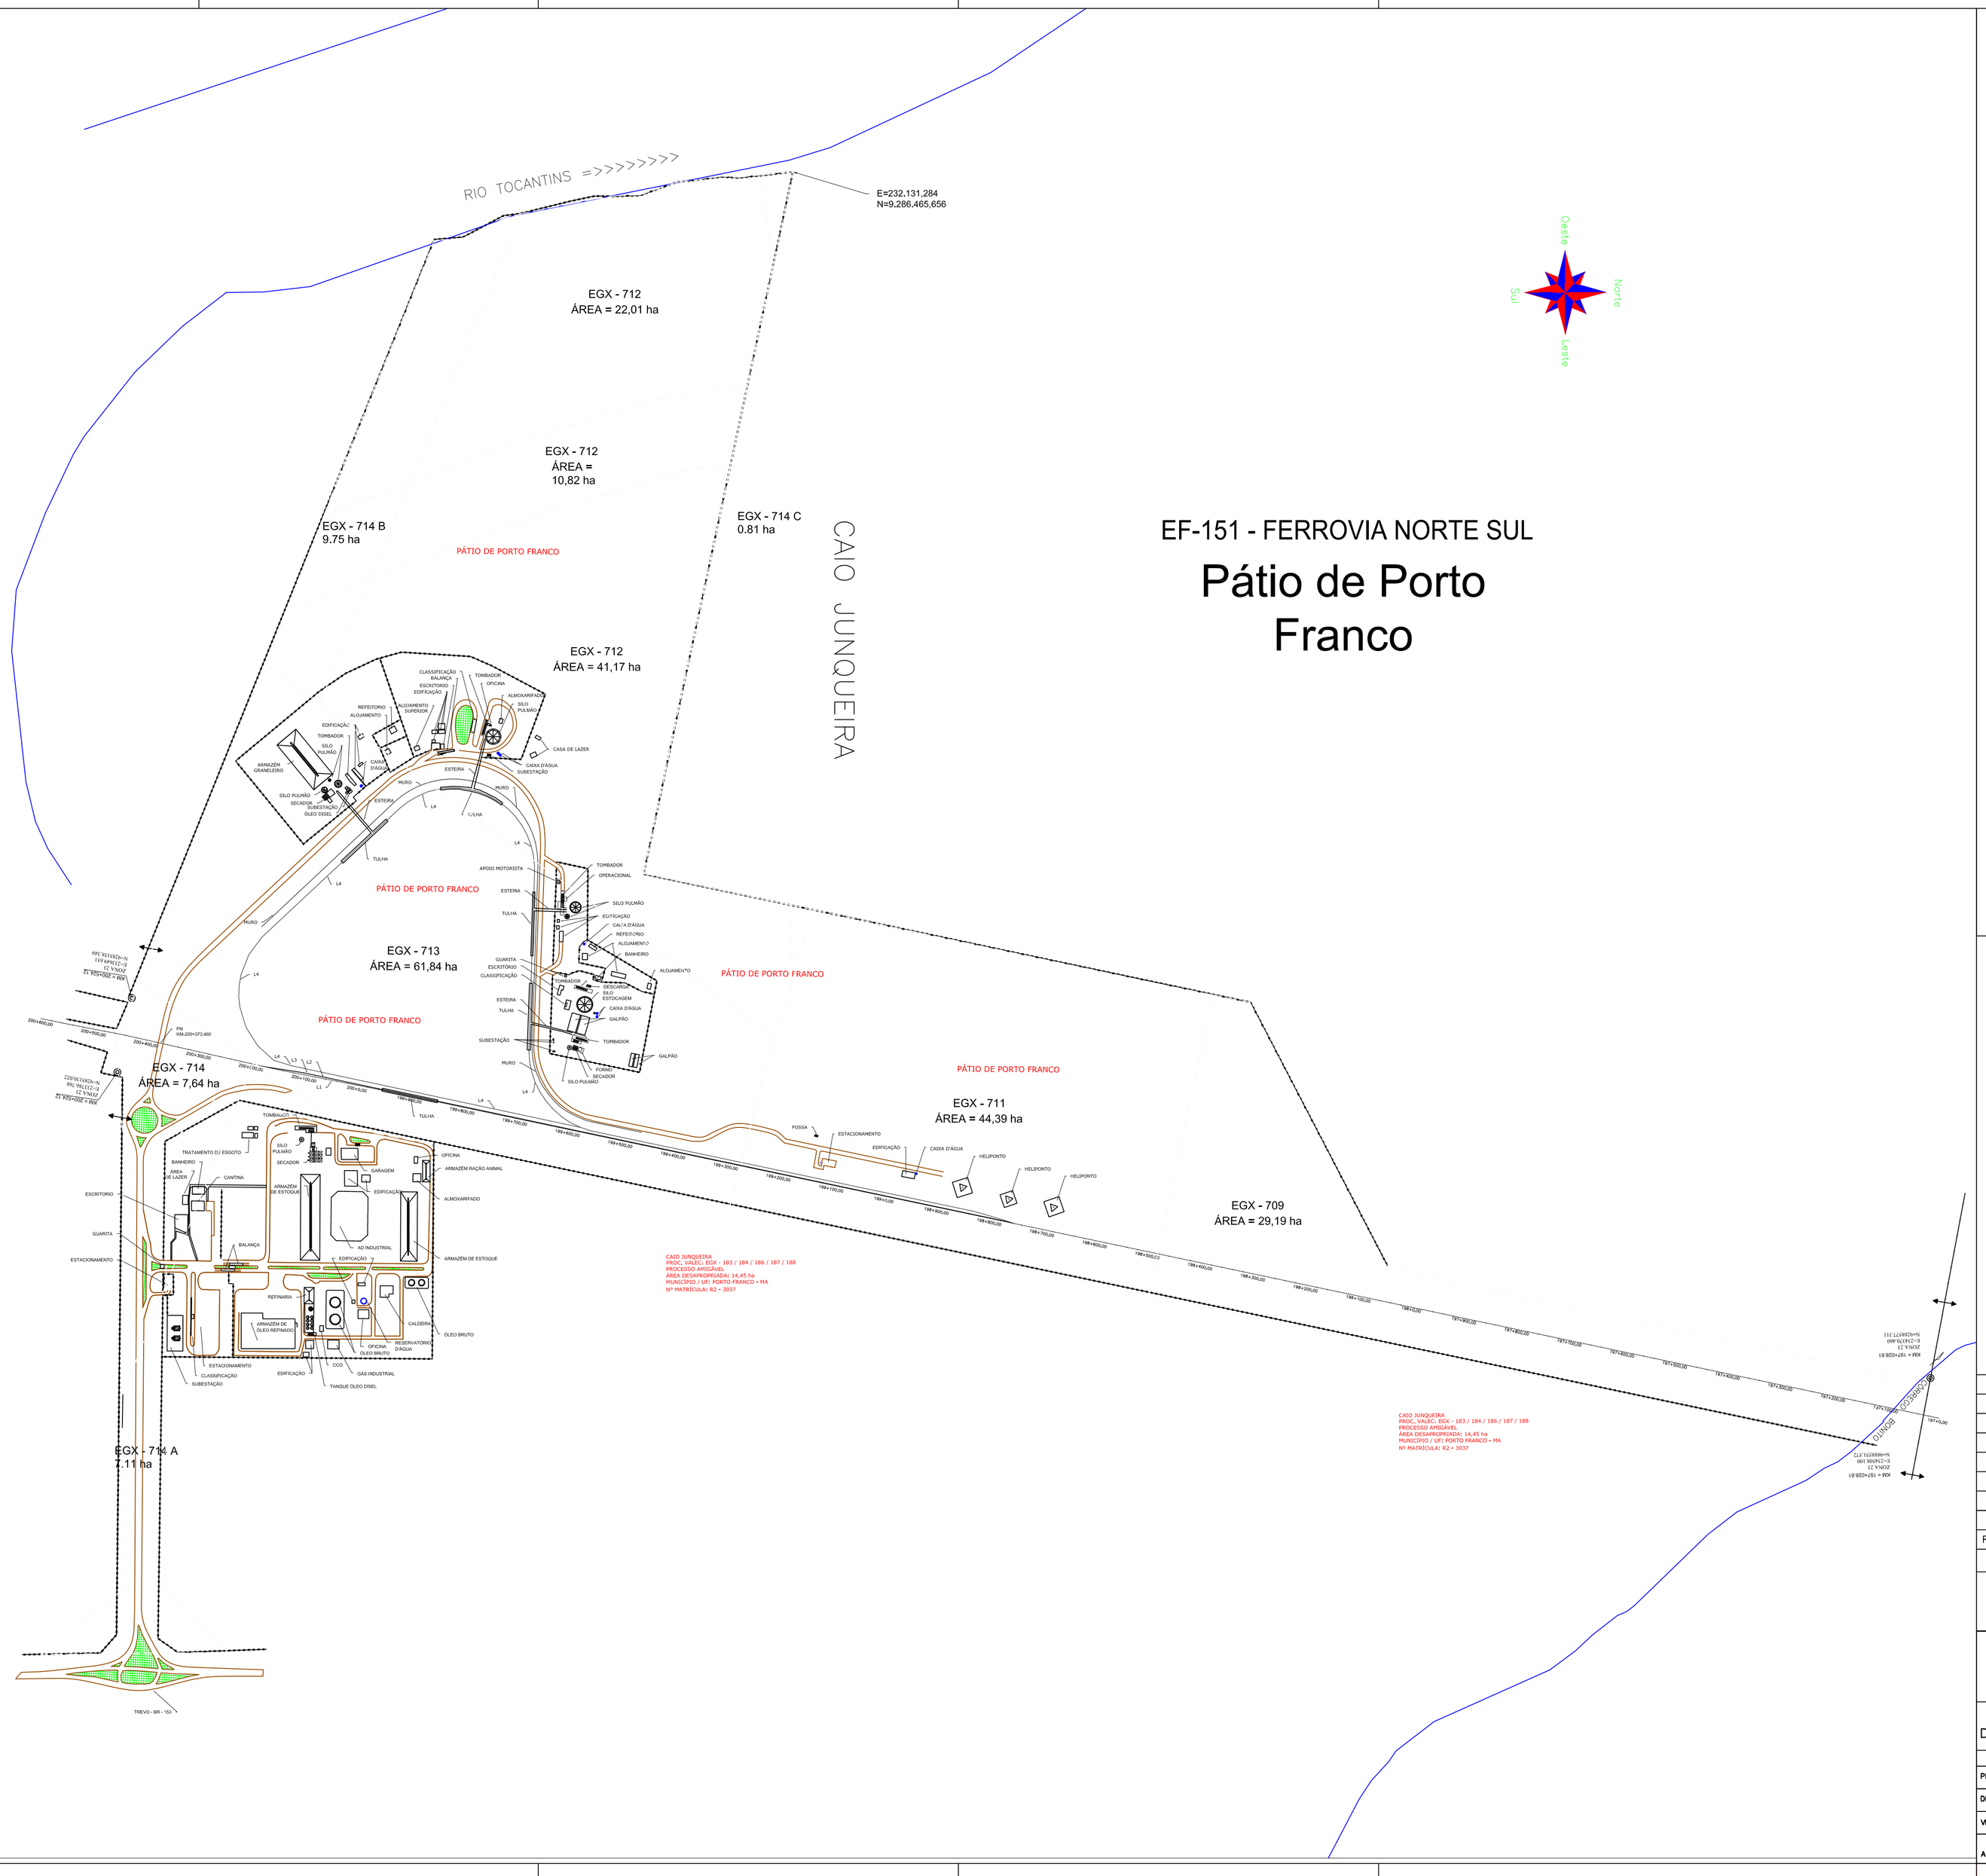

EF-151 - FERROVIA NORTE SUL

Pátio de Porto Franco

PLANIMETRIA

- POSTE
- TORRE DE ALTA TENSÃO
- ÁRVORE
- M-007 MARCO OU VÉRTICE
- V-91558 VÉRTICE DA FIBGE
- COORD. UTM
- CALÇADA / MEIO FIO
- FAIXA DE DOMÍNIO
- km EIXO DO PROJETO
- CERCAS
- ÁREA A DESAPROPRIAR

ALTIMETRIA

- CURVAS DE NÍVEL
- MESTRAS E INTERMEDIÁRIAS
- RN-1395/5 132,343 REFERÊNCIA DE NIVEL
- ESTRADA PAVIMENTADA
- DUTOS
- BENFEITORIAS
- P HELIPONTO
- ÁREA A REGULARIZAR
- CAIXA D'ÁGUA

HIDROGRAFIA

- ALAGADO
- BARRAGEM
- REPRESA
- CANAL
- CANAL
- LAGOA
- VALA
- RIO E CÓRREGO
- BREJO/SOLO SATURADO
- PED. A.ROCH. PEDRA OU AFLORAMENTO ROCHOSO

VEGETAÇÃO

- M/A m MATO/AGRUP. ARV, E MACEGA
- Ps Cl PASTO E CULTURA
- RES APP RESERVA LEGAL ÁREA PRESERV. PERMANENTE

REV.	DATA	TIPO	POR	DESCRIÇÃO

EMISSÕES

TIPO DE EMISSÃO

(A) PRELIMINAR (D) PARA COTAÇÃO (G) CONFORME CONSTRUÍDO
(B) PARA LIBERAÇÃO (E) PARA CONSTRUÇÃO (H) CANCELADO
(C) PARA CONHECIMENTO (F) CONFORME COMPRADO ( )

VALEC
ENGENHARIA, CONSTRUÇÕES E FERROVIAS S.A.

EF-151 - FERROVIA NORTE SUL
Pátio de Porto Franco

DIREN
DESAPROPRIAÇÃO E ARQUEOLOGIA

AS BUILT

km 197+000 AO km 200+600

RESPONSÁVEL		DATA
PROJ.	ENG. CARLOS IMAM DO AMARAL COORDENADOR SETORIAL – CREA-5025/D	20/06/2013
DES.	CIDAS S. DO NASCIMENTO JUNIOR	20/06/2013
VER.	RENÉ ALVES DE OLIVEIRA ENG. CIVIL – CREA-PA/MA/TO-10 APROVAÇÃO	20/06/2013
ASS.	CIDNAS HENRIQUE DA SILVA ENG. AGRÔNOMO – CREA – 029653/D-ES	20/06/2013

ESCALA	ESPECIFICAÇÃO VALEC	PRANCHA
1/6000	80-EG-000F-91-7001	1/1
	Nº PROJ.	